


REF: J:\2011\1028 Pontus Arena GK\09 RELATIONSHANDLING\Tabalkar.dwg

LAGER: SB11

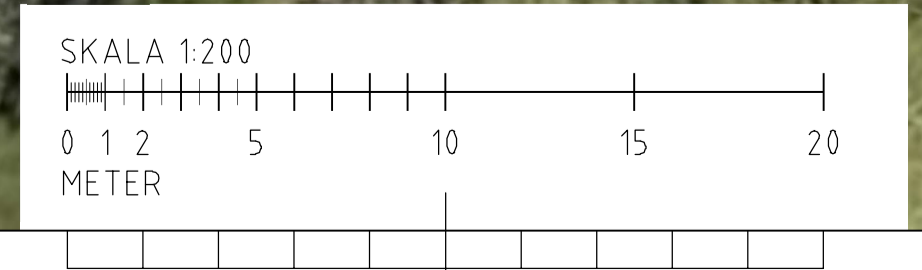

BET	ANT	ÄNDRINGEN AVSER	SIGN	DATUM

RELATIONSHANDLING

LULEÅ ENERGI ARENA
KV. BAVERN 1, LULEÅ KOMMUN



UPPDRAG NR 106 00 00	RITAD AV A. LARSSON	HANDELAGGARE ANDRÉ LARSSON
DATUM 2020-09-07	ANSVARIG	

LULEÅ ENERGI ARENA

PLAN 3

ÖVERSIKT

SKALA A1: 1:200 A3: 1:400	NUMMER A-40-1-01	BET
---------------------------------	---------------------	-----

PLO: 2020-9-7 09:01 N:\106\00\1060000\5 ARBETSMATERIAL\02 BIM\A\2D_MODELLOV7\FÖRFRÅGNINGSUNDERLAG\VI RITNINGAR\A-MODELL LAMP2 - SITTINGAR.DWG ANDRÉ LARSSON